



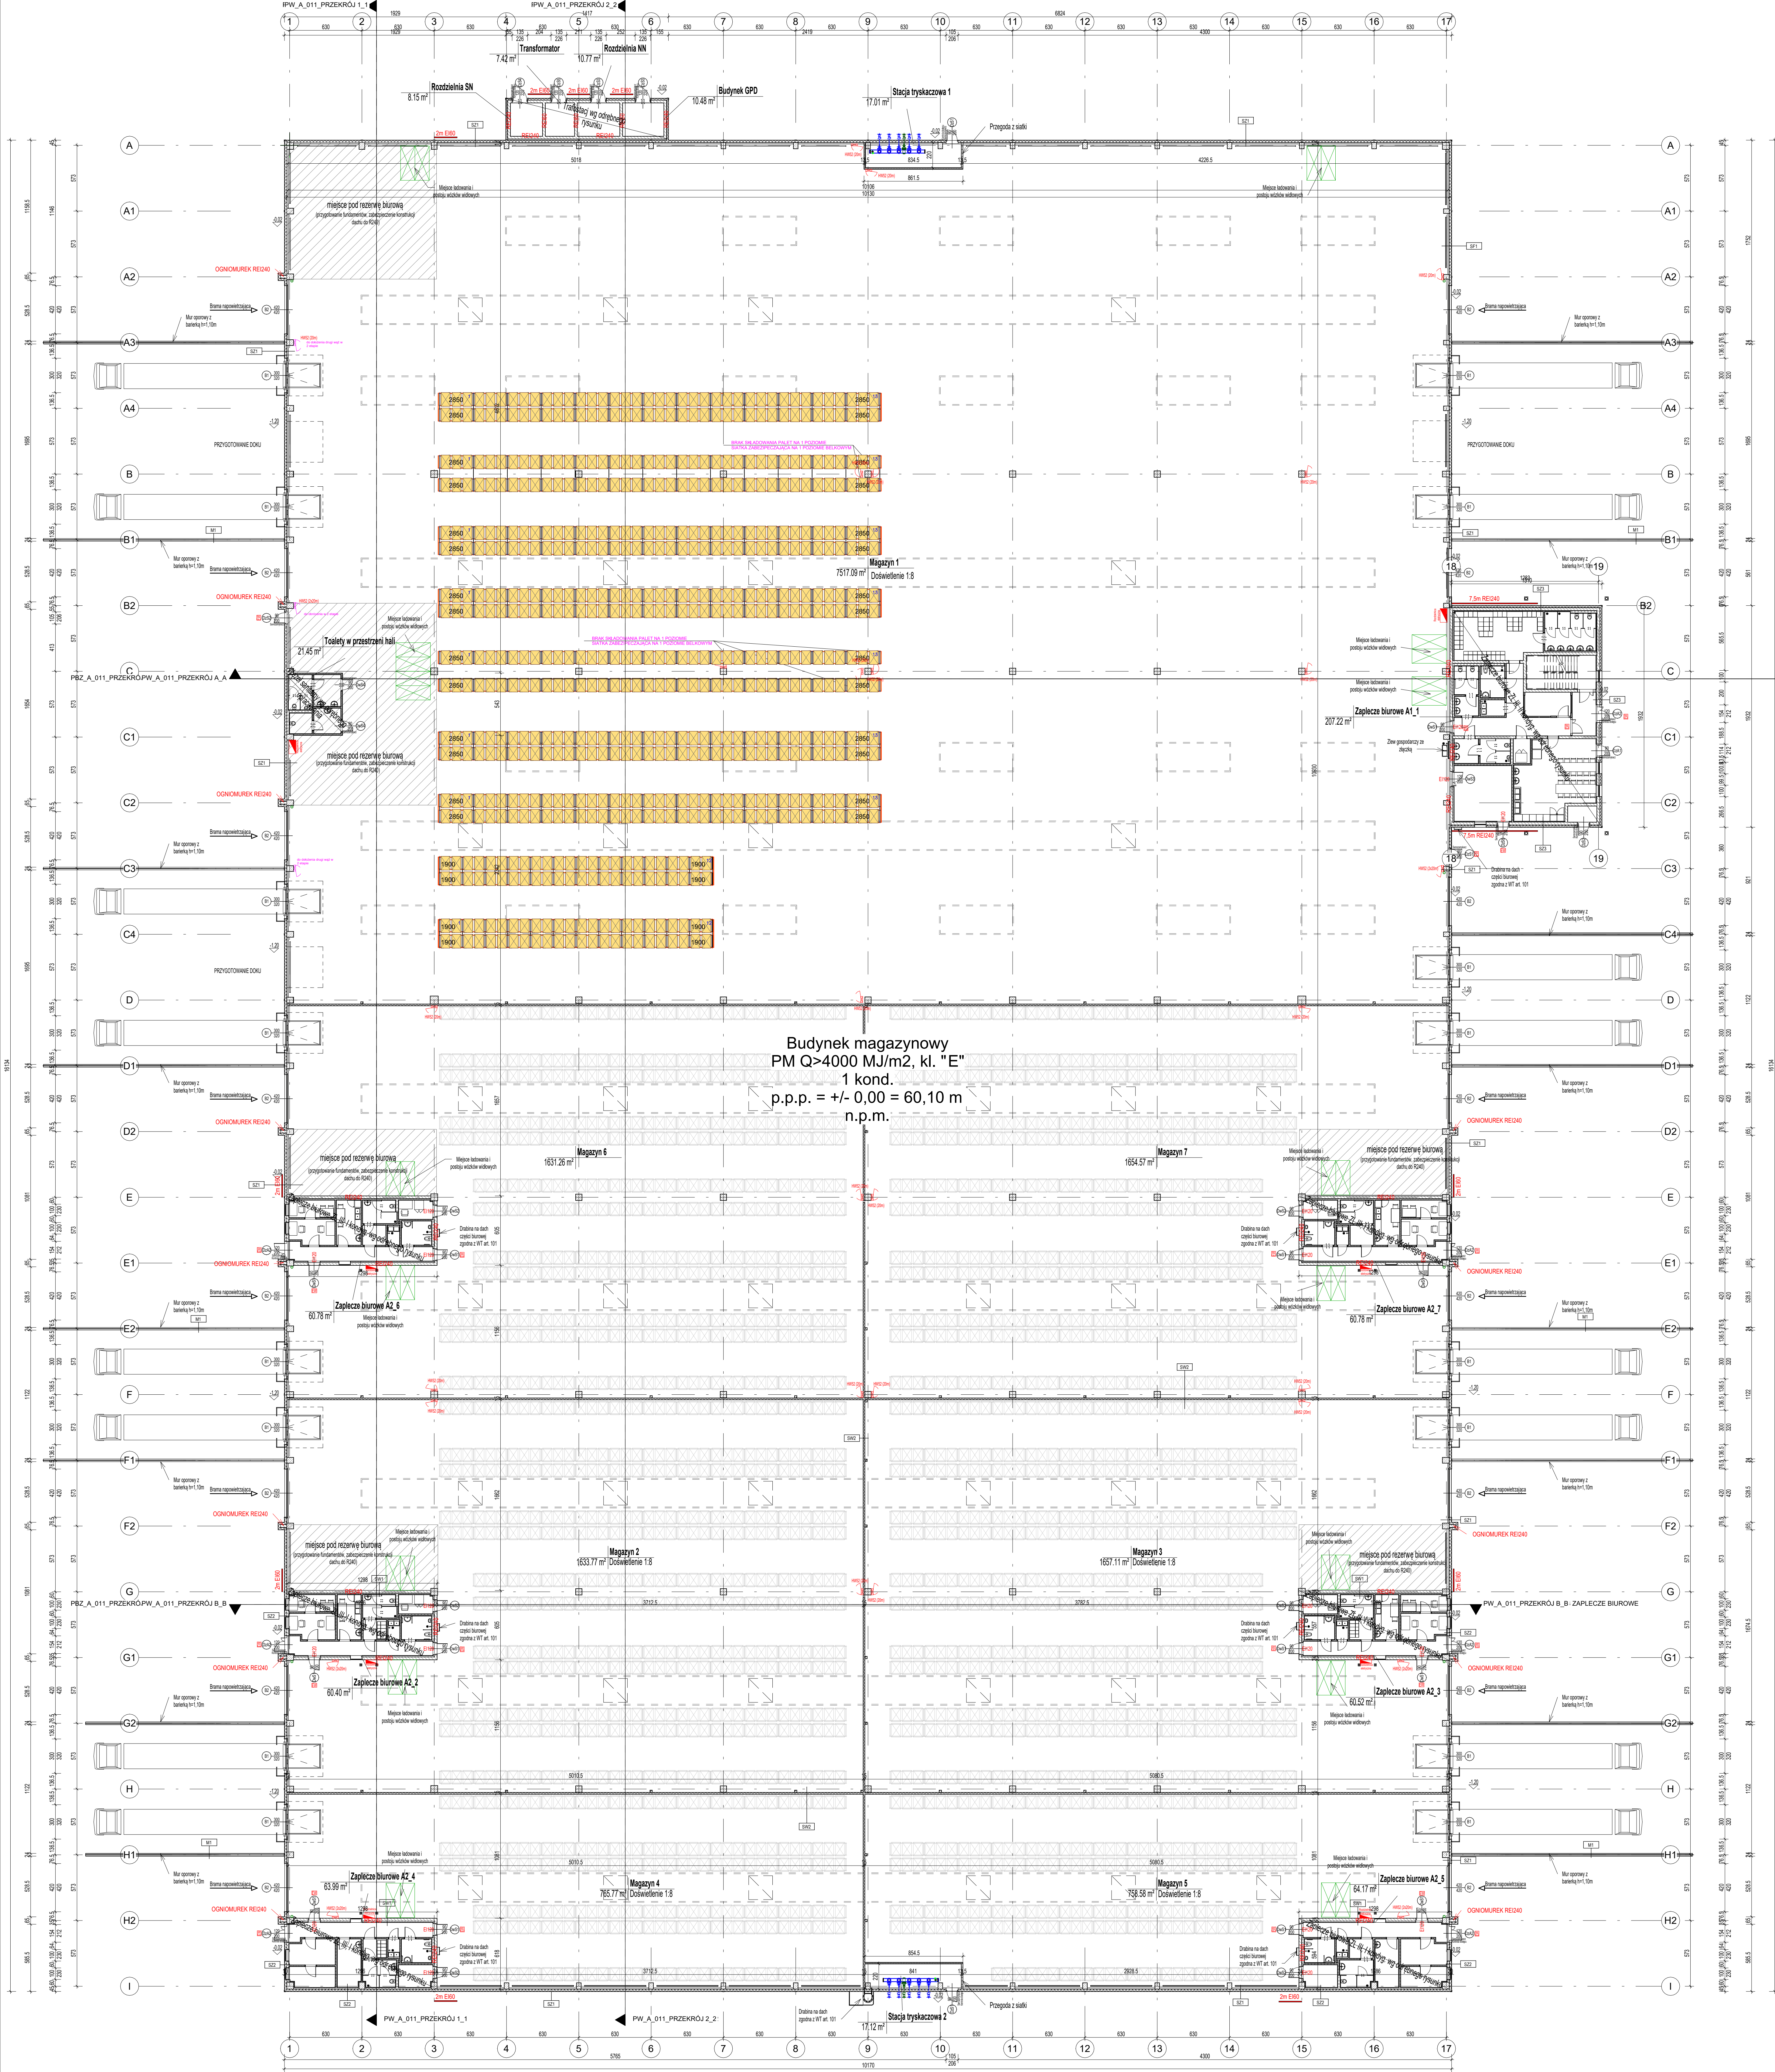

Zestawienie powierzchni parteru		
Znak	Nazwa	Powierzchnia
E1.B1.A1	Zaplecze biurowe A1_1	204.87 m²
E1.B2.A2	Zaplecze biurowe A2_2	60.78 m²
E1.B3.A2	Zaplecze biurowe A2_3	60.78 m²
E1.B4.A2	Zaplecze biurowe A2_4	64.01 m²
E1.B5.A2	Zaplecze biurowe A2_5	64.01 m²
E1.B6.A2	Zaplecze biurowe A2_6	60.78 m²
E1.B7.A2	Zaplecze biurowe A2_7	60.78 m²
E1.S1	Magazyn 1	7517.09 m²
E1.S1.T	Toalety w przestrzeni halli	21.45 m²
E1.S2	Magazyn 2	1633.77 m²
E1.S3	Magazyn 3	1657.11 m²
E1.S4	Magazyn 4	765.77 m²
E1.S5	Magazyn 5	758.58 m²
E1.S6	Magazyn 6	1631.26 m²
E1.S7	Magazyn 7	1654.57 m²
E1.T1	Stacja transformatorowa 1	17.01 m²
E1.T2	Stacja transformatorowa 2	17.12 m²
E1.TR.0.01	Rozdzielnia SN	8.15 m²
E1.TR.0.02	Transformator	7.42 m²
E1.TR.0.03	Rozdzielnia NN	10.77 m²
E1.TR.0.04	Budynek GPD	10.48 m²
		16286.56 m²

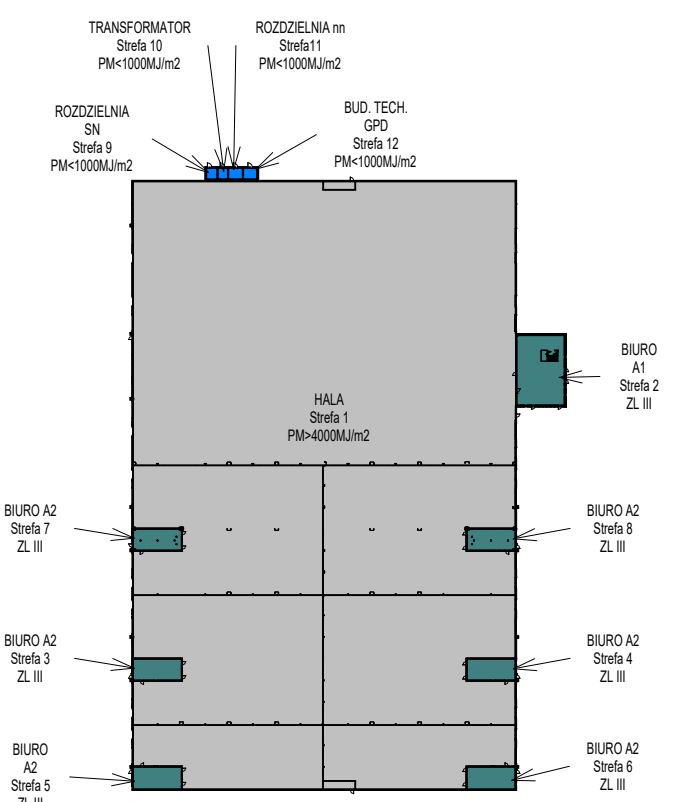

PW_A_011_PRZEMKROJ A-A ZAPLECZE BIUROWE

Kierownik Budowy
Pekabex BET S.A.
Adrian Nowicki

**DOKUMENTACJA
POWYKONAWCZA**

LEGENDA:

WARSTWY PRZEGRÓD

OPIS	SYMBOL
Wetna	
Zelbet	
Blocki silnikowe	
Ściana systemowa GK	

ELEMENTY RZUTU

OPIS	SYMBOL
Wyjście ewakuacyjne	(EW)
Oznaczenia pożarowe	(H)
Kłapa dymowa	
Światlik dachowy	
Oznaczenie typu ściany (warstwy wg oddzielnego opracowania)	(SW)
Miejsce ładowania i postóju wózków widowych	

JEKONOSTA PRELIMINARNA

Pekabex
Pekabex BET S.A. ul. Św. Józefa 27, 60-462 Poznań

INWESTOR

LUVENA S.A.
ul. Romana Maya 1, 62-030 Luboń

ETAP

PROJEKT WYKONAWCZY

AMBIENTAL
BUDYNEK MAGAZYNOWY Z ZAPLECZAMI SOCJALNO-BIUROWYMI WRAZ Z
INFRASTRUKTURA TECHNICZNA I OBIEKTAMI TOWARZYSZĄCYMI

dz. nr ewid. 5910, 60, 612, 615, 4815, 5911, 598, 614, region ulic Magazynowy i
Romana Maya, obręb 0001 LASEK, jedn. ewid. 302101, 1, LUBOŃ

BRANŻA

ARCHITEKTURA

GŁÓWNY PROJEKTANT	INW. OPIE.	POSIĘG.
Urszula Masak	20WPKOK0201	
OPRACOWANIE	OPRACOWANIE	OPRACOWANIE
Jakub Sokolowski		

Tytuł rysunku	RZUT PRZYJAZMU ETAP 1	Skala
		1:200

Data wydania	Nr kontraktu	Nr rysunku
2025-08-04	LHLP	PW-A-001