


| Zestawienie powierzchni parteru | | |
|---|---|---|
| Znak | Nazwa | Powierzchnia |
| E1.B1.A1 | Zaplecze biurowe A1_1 | 204.87 m² |
| E1.B2.A2 | Zaplecze biurowe A2_2 | 60.78 m² |
| E1.B3.A2 | Zaplecze biurowe A2_3 | 60.78 m² |
| E1.B4.A2 | Zaplecze biurowe A2_4 | 64.01 m² |
| E1.B5.A2 | Zaplecze biurowe A2_5 | 64.01 m² |
| E1.B6.A2 | Zaplecze biurowe A2_6 | 60.78 m² |
| E1.B7.A2 | Zaplecze biurowe A2_7 | 60.78 m² |
| E1.S1 | Magazyn 1 | 7517.09 m² |
| E1.S1.T | Toalety w przestrzeni hali | 21.45 m² |
| E1.S2 | Magazyn 2 | 1633.77 m² |
| E1.S3 | Magazyn 3 | 1657.11 m² |
| E1.S4 | Magazyn 4 | 765.77 m² |
| E1.S5 | Magazyn 5 | 758.58 m² |
| E1.S6 | Magazyn 6 | 1631.26 m² |
| E1.S7 | Magazyn 7 | 1654.57 m² |
| E1.T1 | Stacja tryskaczowa 1 | 17.01 m² |
| E1.T2 | Stacja tryskaczowa 2 | 17.12 m² |
| E1.TR.0.01 | Rozdzielnia SN | 8.15 m² |
| E1.TR.0.02 | Transformator | 7.42 m² |
| E1.TR.0.03 | Rozdzielnia NN | 10.77 m² |
| E1.TR.0.04 | Budynek GPD | 10.48 m² |
| | | 16286.56 m² |

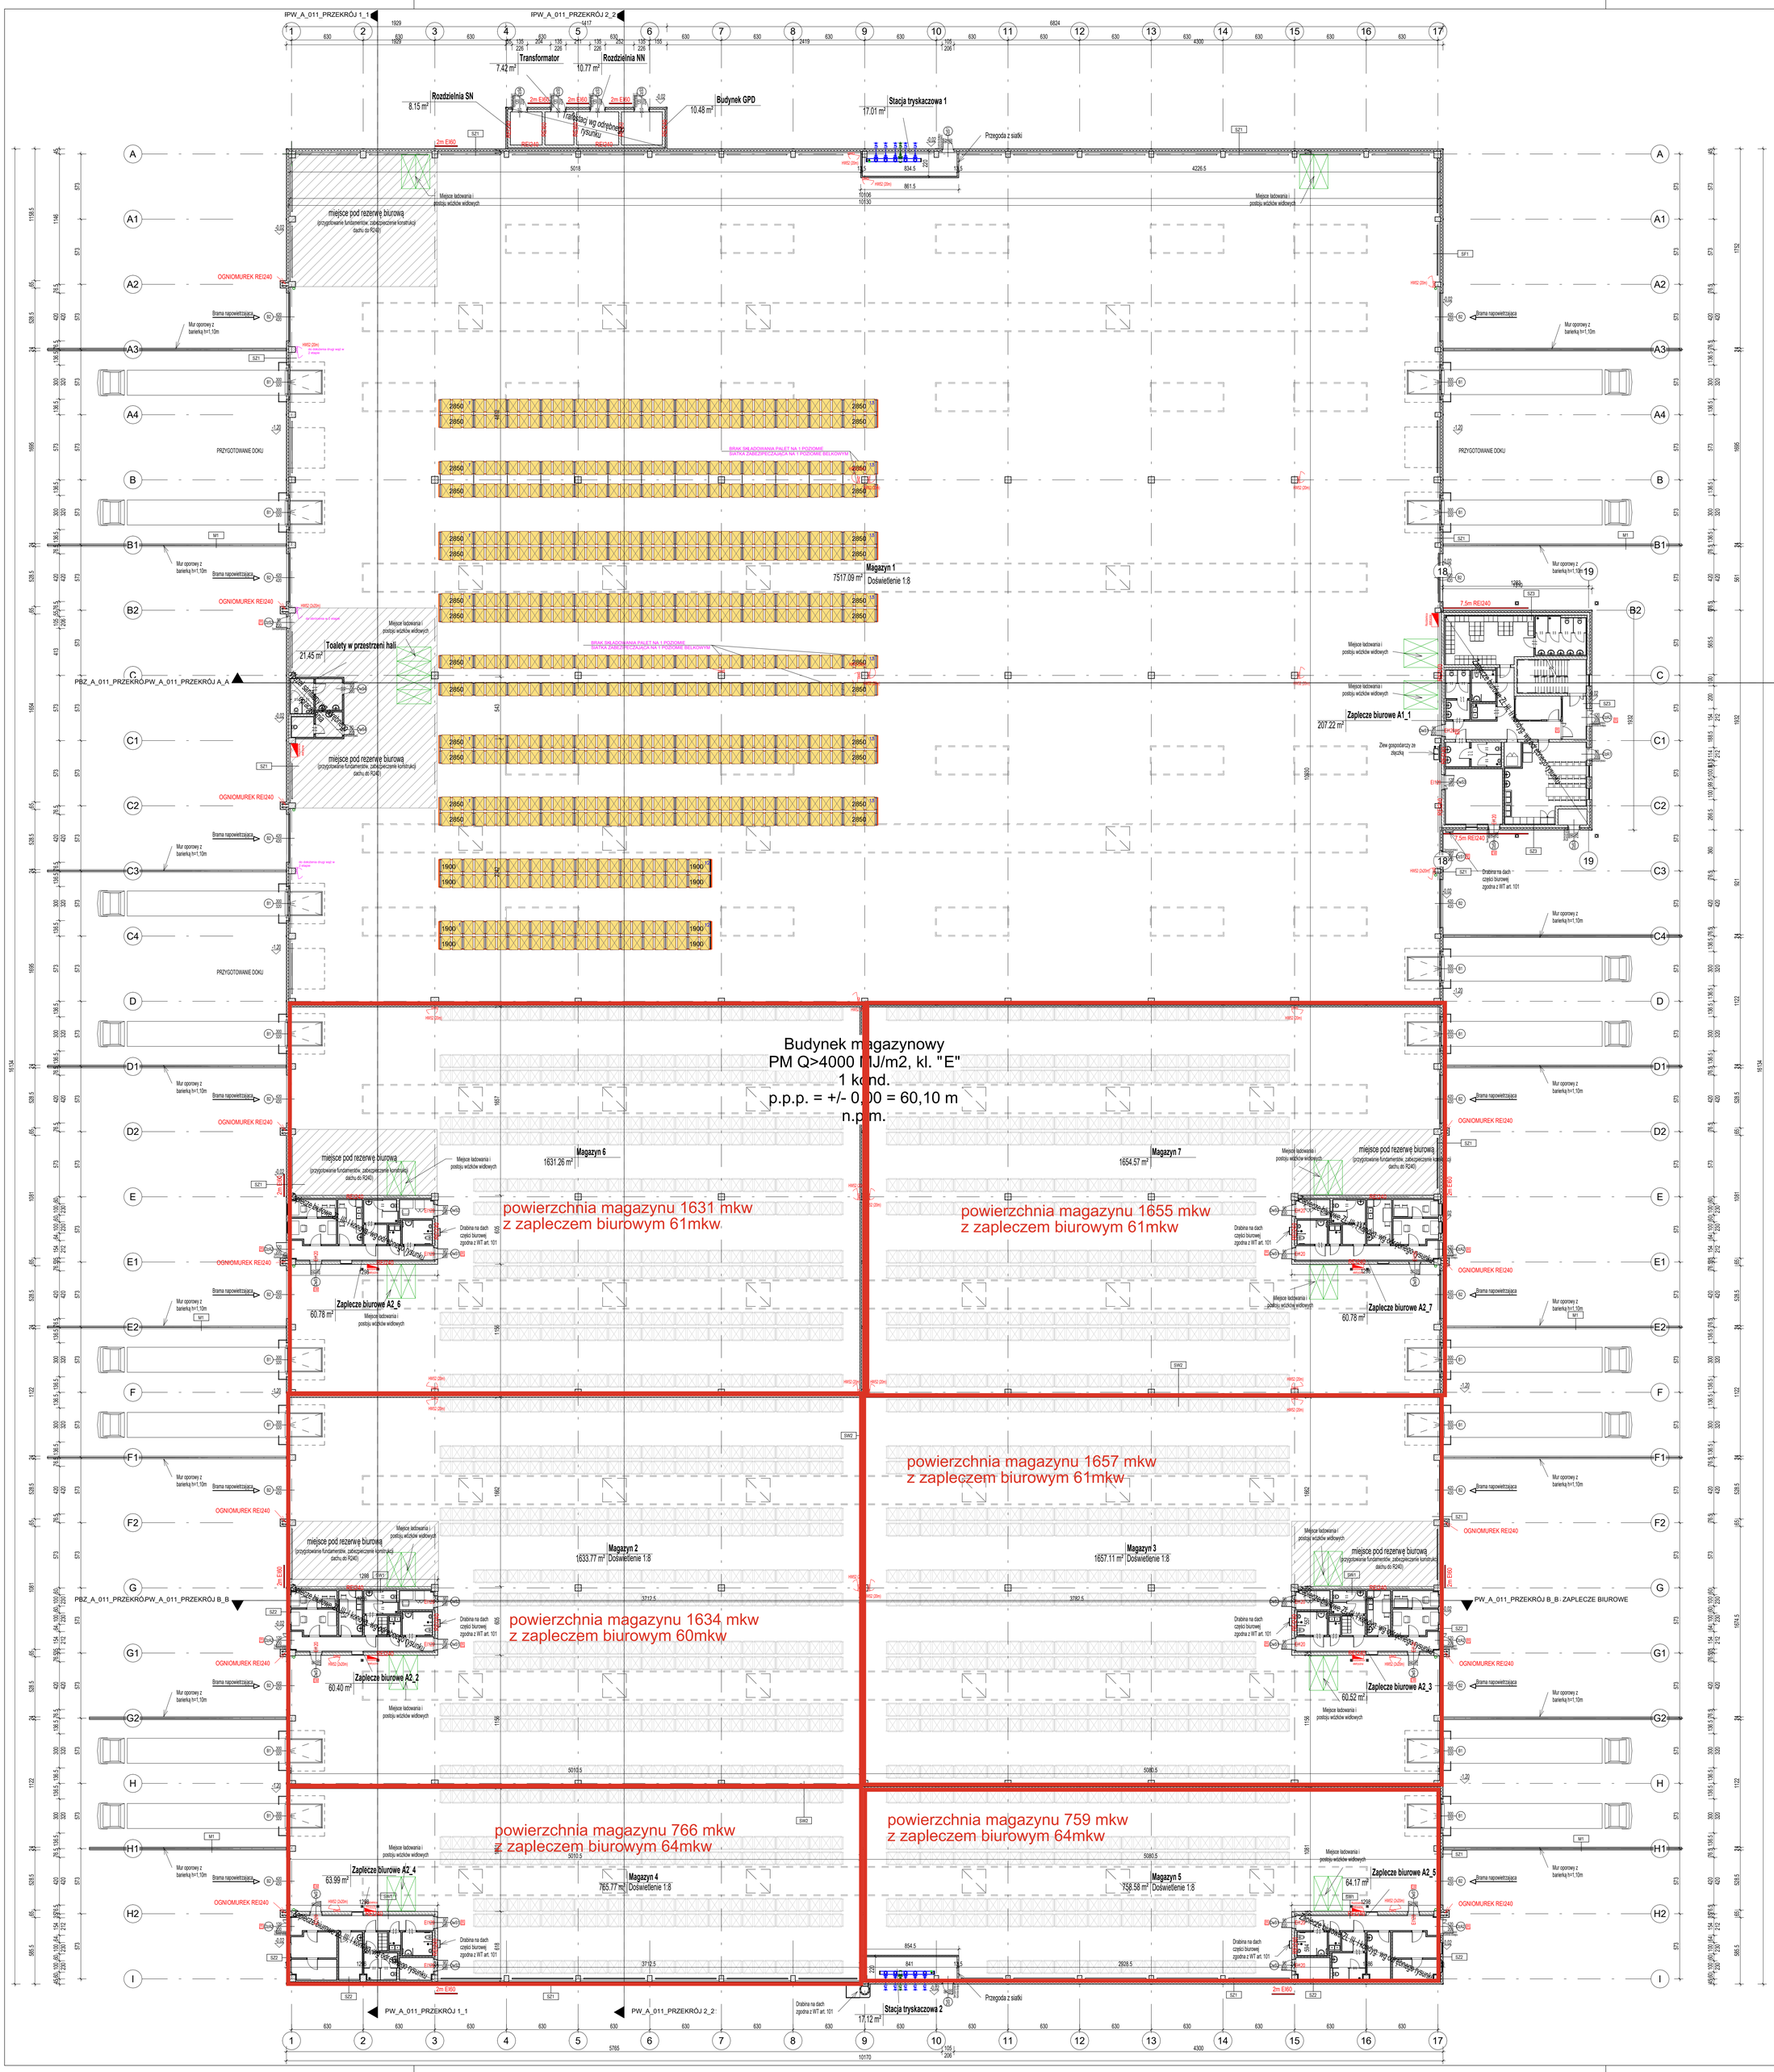


Kierownik Budowy
Pekabex BET S.A.
Adrian Nowicki

# DOKUMENTACJA POWYKONAWCZA

## LEGENDA:

### WARSTWY PRZEGRÓD
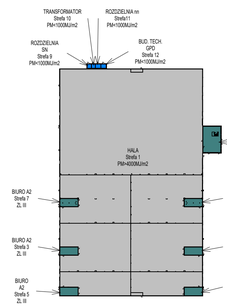
| OPIS | SYMBOL |
|---|---|
| Wełna | |
| Żelbet | |
| Bloczki silikatowe | |
| Ściana systemowa GK | |

### ELEMENTY RZUTU

| OPIS | SYMBOL |
|---|---|
| Wyjście ewakuacyjne | EW |
| Oznaczenia pożarowe | REI |
| Klapa dymowa | |
| Świetlik dachowy | |
| Oznaczenie typu ściany (warstwy wg oddzielnego opracowania) | SX0 |
| Miejsce ładowania i postoju wózków widłowych | |

JEDNOSTKA PROJEKTOWA:
Pekabex
Pekabex BET S.A. ul. Szarych Szeregów 27, 60-462 Poznań

INWESTOR:
**LUVENA S.A.**
**ul. Romana Maya 1, 62-030 Luboń**

ETAP:
**PROJEKT WYKONAWCZY**

INWESTYCJA:
BUDYNEK MAGAZYNOWY Z ZAPLECZAMI SOCJALNO-BIUROWYMI WRAZ Z INFRASTRUKTURĄ TECHNICZNĄ I OBIEKTAMI TOWARZYSZĄCYMI

dz. nr ewid.: 59/10, 60, 61/2, 61/5, 48/15, 59/11, 59/8, 61/4, rejon ulic Magazynowej i Romana Maya, obręb 0001 LASEK, jedn. ewid. 302101_1, LUBOŃ

BRANŻA:
ARCHITEKTURA

| GŁÓWNY PROJEKTANT: | NR UPR.: | PODPIS: |
|---|---|---|
| **Urszula Masak** | 28/WPOKK/2021 (UPRAWNIENIA BUDOWLANE W SPECJALNOŚCI ARCHITEKTONICZNEJ DO PROJEKTOWANIA BEZ OGRANICZEŃ) | |
| OPRACOWAŁ: **Jakub Sokołowski** | | |

| TYTUŁ RYSUNKU: | SKALA: |
|---|---|
| **RZUT PRZYZIEMIA ETAP 1** | 1:200 |

| DATA WYDANIA: | NR KONTRAKTU: | NR RYSUNKU: |
|---|---|---|
| 2025-08-04 | LHLP | PW-A-001 |